

INSTALACIONES CONTRA INCENDIO

OBRA: CONSTRUCCION SALON COMERCIAL

DESTINO: VENTA DE ARTICULOS DE COPETIN

TIPO: INSTALACIONES SIMPLES

UBICACIÓN: Calle: Calle N° 1 N° 1.234 – Villa Nueva – Gilién

PROPIETARIO: JOSÉ ANTONIO LÓPEZ

DOMICILIO: Calle: Calle Sin Nombre s/n° – Gilién

CONFORME A OBRA

Se deberá indicar el tipo de obra a realizar (Construcción, construcción y relevamiento, construcción y ampliación, etc)

Se deberá indicar el tipo de actividad que se realiza (venta de copetín, lavadero de fruta, depósito de golosinas, etc)

Se deberá indicar de instalación a utilizar (instalaciones simples o instalaciones fijas)

Se deberá indicar ubicación del establecimiento en cuestión.

Se deberá indicar nombre del propietario, apoderado, etc.

Se deberá indicar domicilio del propietario, apoderado, etc

Se deberá colocar la leyenda "CONFORME A OBRA"

PROPIETARIO:

RESUMEN DE SUPERFICIES:

SUPERFICIE TERRENO: 317.52 m²

SUPERFICIE LIBRE: 47.77 m²

SUP. A DECLARAR SALÓN COMERCIAL 265.60 m²

SUP. A DECLARAR BAÑO 4.15 m²


SUP. A DECLARAR ENTRE PISO 149.90 m²

SUP. CUB. TOTAL 419.65 m²

SISTEMA CONTRA INCENDIO

ESC.: 1:100 A-1

CROQUIS DE UBICACIÓN:

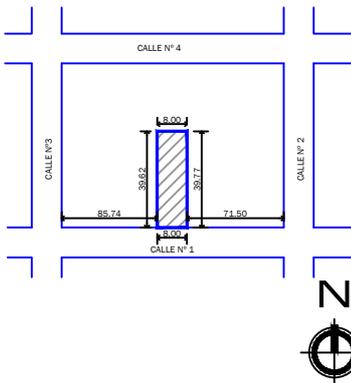

P.M. 112233

NOM. CAT. 01-02-03-0045-000067-0000-8

PROYECTO, CÁLCULO Y DIRECCIÓN TÉCNICA:

JUAN PEREZ
Técnico Superior en Higiene y Seguridad

FIRMA

MAT. 1.234

CAT. B

Se deberán indicar los datos del profesional

APROBACIÓN:

Al tratarse de una obra nueva a construir se deberá colocar la leyenda APROBACION.

Domicilio: Calle Sin Nombre N°1.203,
Guaymallén. TEL: 26151234562